

Geo NET
Piotr Krysiak
ul. Pistajowa 17
70-762 Szczecin
tel. 606 47 11 47
e-mail: geonet@onet.eu

id. Zgłoszenia MODGiK.354.891.2025

Obszar opracowania:

województwo zachodniopomorskie

powiat Szczecin

Jednostka ewidencyjna identyfikator - 326201_1

nazwa - M. Szczecin

Obręb ewidencyjny identyfikator - 326201_1.1025, 1032

nazwa - Śródmieście 25, Śródmieście 32

Obiekt: działki nr 73, 18/16, 18/31 obr. 1025;

nr 11 obr. 1032

ul. Generała Ludmiła Rayskiego - wg. zakresu

MAPA DO CELÓW PROJEKTOWYCH SKALA 1:500

Układ współrzędnych płaskich: 2000/15

Poziom odniesienia: PL-EVRF2007-NH

Mapa przedstawia granice działek wg. stanu ujawnionego w ewidencji gruntów na dzień 18.02.2026 r.

Zakres aktualizacji mapy do celów projektowych:

Nie wyklucza się istnienia w terenie innych urządzeń, nie wskazanych na tej mapie, których nie zgłoszono do inwentaryzacji powykonawczej.


Kierownik prac geodezyjnych: Piotr Krysiak upr. nr 20022 zakres 1 i 2

Aktualność mapy do celów projektowych na dzień: 19.02.2026 r.

Opracował: Piotr Krysiak upr. nr 20022 zakres 1 i 2

Oświadczam, że niniejszy dokument został opracowany w wyniku prac geodezyjnych i kartograficznych, których rezultaty zawiera operat techniczny zweryfikowany pozytywnie. Jednocześnie informuję, że jestem świadomy odpowiedzialności karnej za złożenie fałszywego oświadczenia.

Identyfikator zgłoszenia prac geodezyjnych	MODGiK.354.891.2025
Organ służby geodezyjnej, który otrzymał zgłoszenie	Prezydent Miasta Szczecin
Wykonawca prac geodezyjnych	GeoNET, Piotr Krysiak
Nr oraz data sporządzenia dokumentu zawierającego wynik pozytywnej weryfikacji	Protokół weryfikacji NR 1 z dnia 03.03.2026 r.
Imię i nazwisko oraz nr uprawnień zawodowych kierownika prac	Piotr Krysiak upr. nr 20022 z zakresu 1 i 2

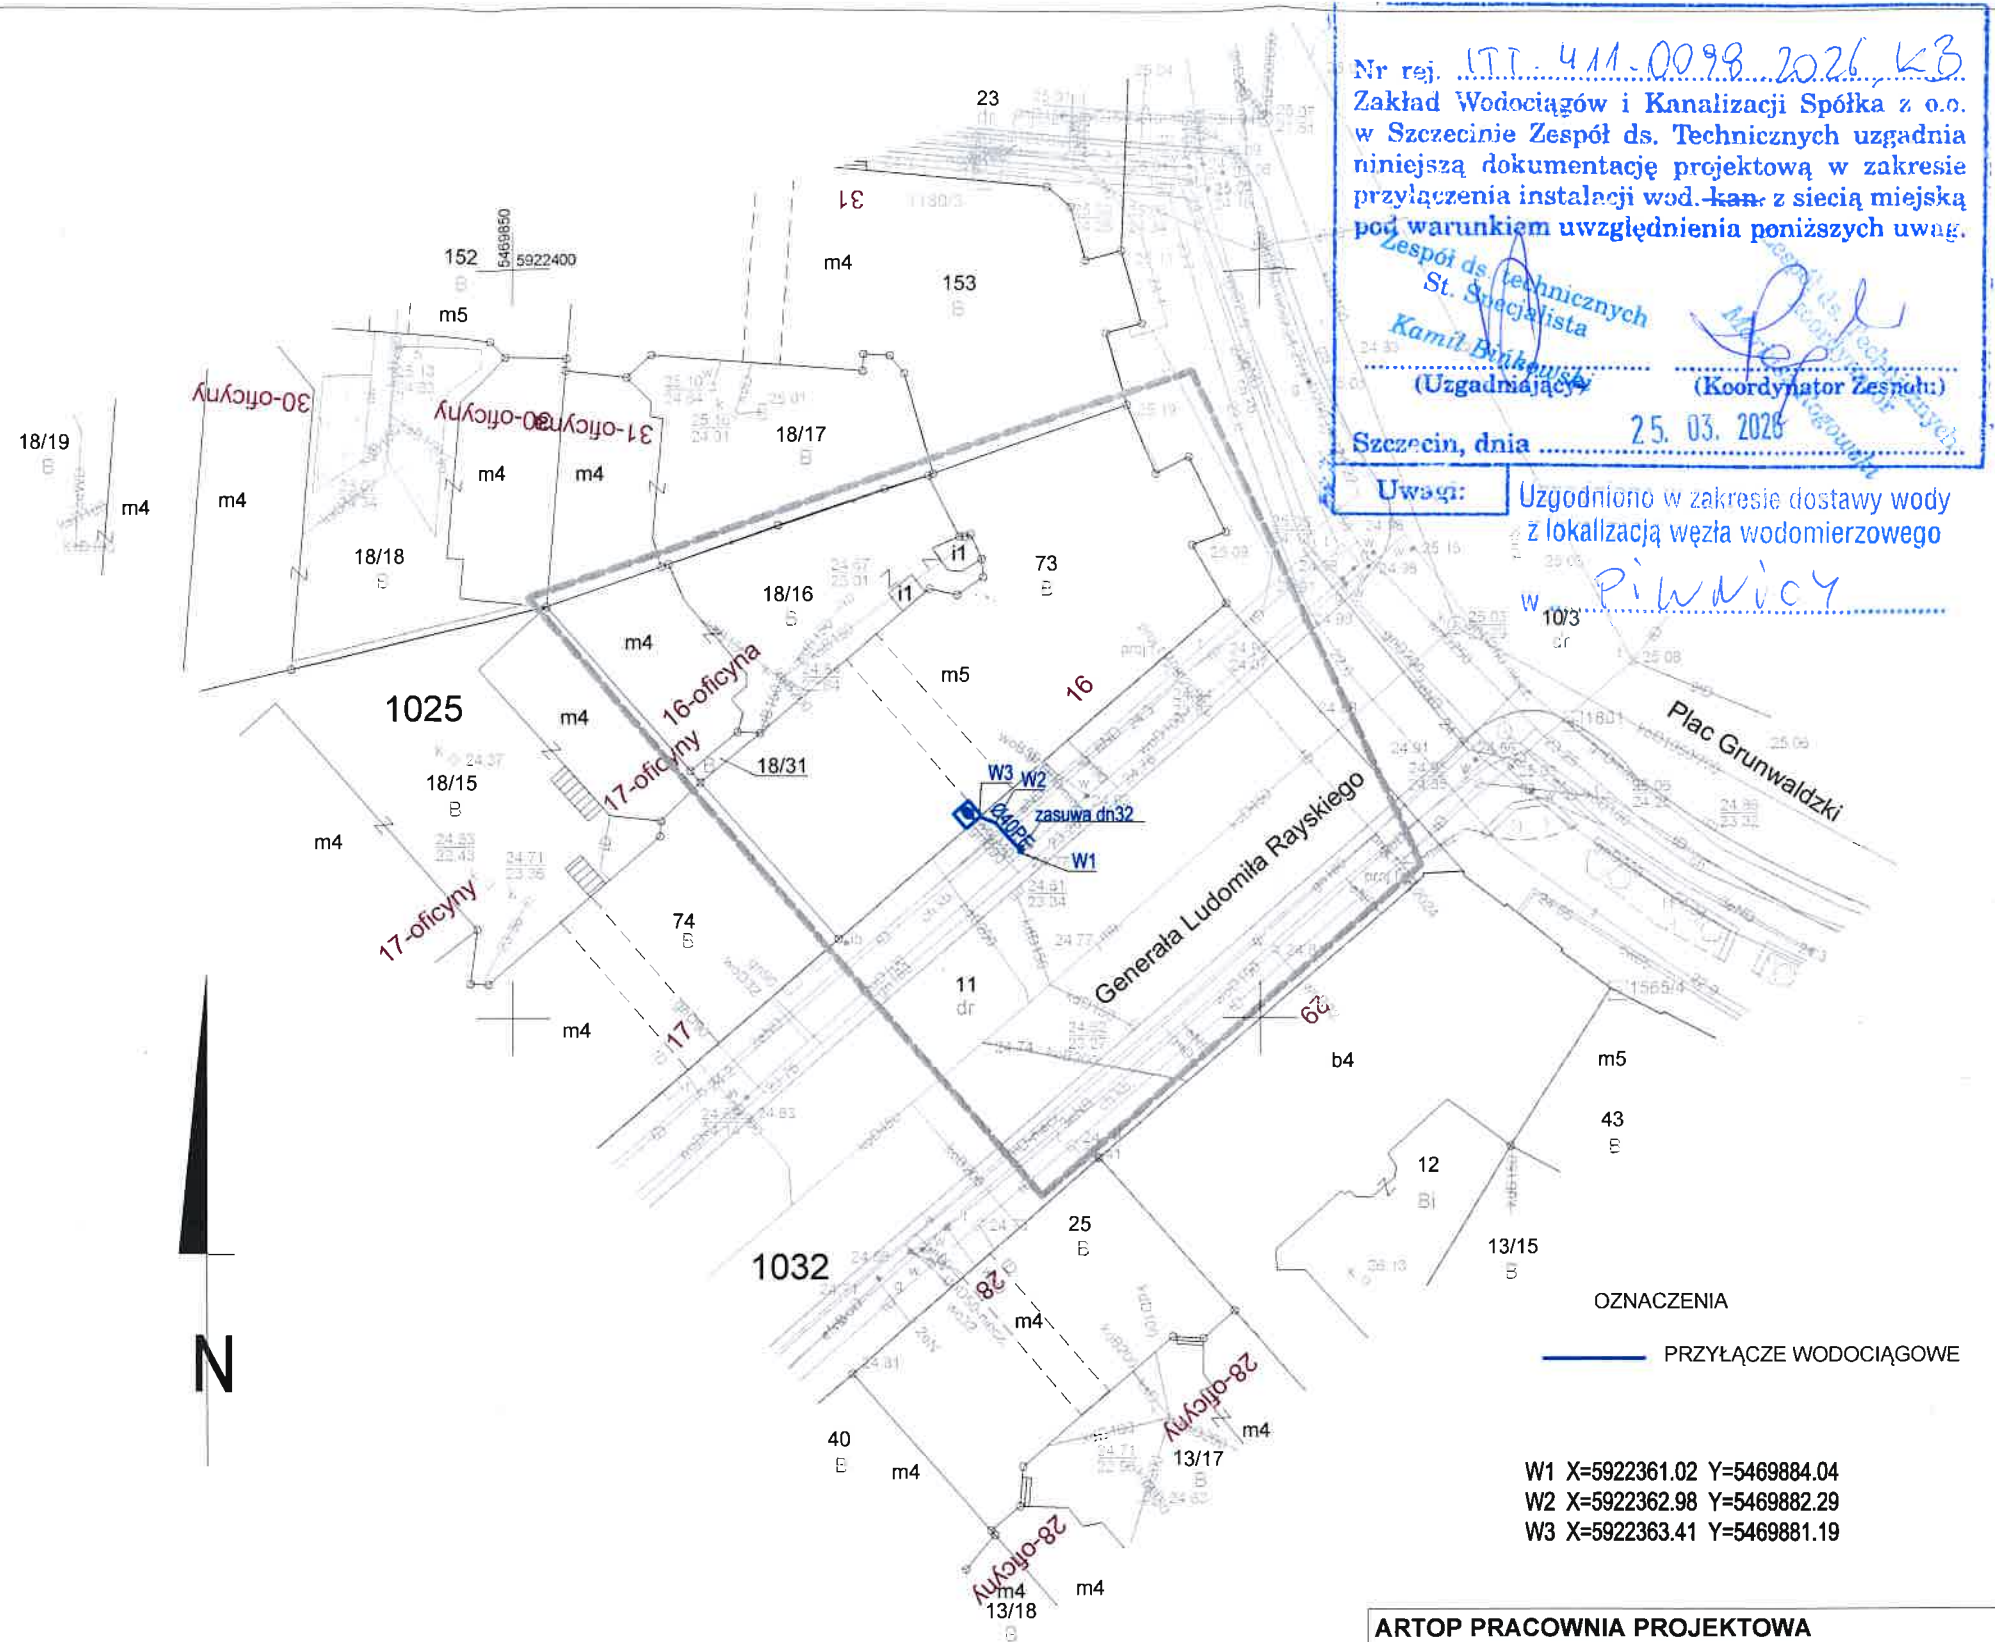

Nr rej. ITI. 411.0098.2026.23
Zakład Wodociągów i Kanalizacji Spółka z o.o.
w Szczecinie Zespół ds. Technicznych uzgadnia
niniejszą dokumentację projektową w zakresie
przyłączenia instalacji wod.-kan. z siecią miejską
pod warunkiem uwzględnienia poniższych uwag.
Zespół ds. Technicznych
St. Specjalista
Kamil Brakus
(Uzgadniający)
(Koordynator Zespołu)
Szczecin, dnia 25.03.2026

Uwagi: Uzgodniono w zakresie dostawy wody
z lokalizacją węża wodomierzowego

w Piwnicy

OZNACZENIA
PRZYŁĄCZE WODOCIĄGOWE

W1 X=5922361.02 Y=5469884.04
W2 X=5922362.98 Y=5469882.29
W3 X=5922363.41 Y=5469881.19

ARTOP PRACOWNIA PROJEKTOWA ul. Zuzanny 13/1, 71-032 Szczecin artop@artop.szczecin.pl			
TYTUŁ RYSUNKU	ZAGOSPODAROWANIE TERENU PRZYŁĄCZE WODOCIĄGOWE		
TEMAT	Przebudowa oficyny		
ADRES	ul. Rayskiego 16, dz nr 18/16 obr. 1025, 70-462 Szczecin		
FAZA PROJEKTOWAŁ	PODPIS	Branża	Data
mgr inż. Adam Krupinski ZAP/0072/PWOS/06 specj. instalacyjna SPRAWDZIŁA		SANITARNIA	II.2026
mgr inż. Agnieszka Cichońska ZAP/0222/PWOS/10 specj. instalacyjna OPRACOWAŁ		Skala	Nr rys.
mgr inż. Alicja Strachowska		1:500	S1