PLANSZA PODSTAWOWA-aneks

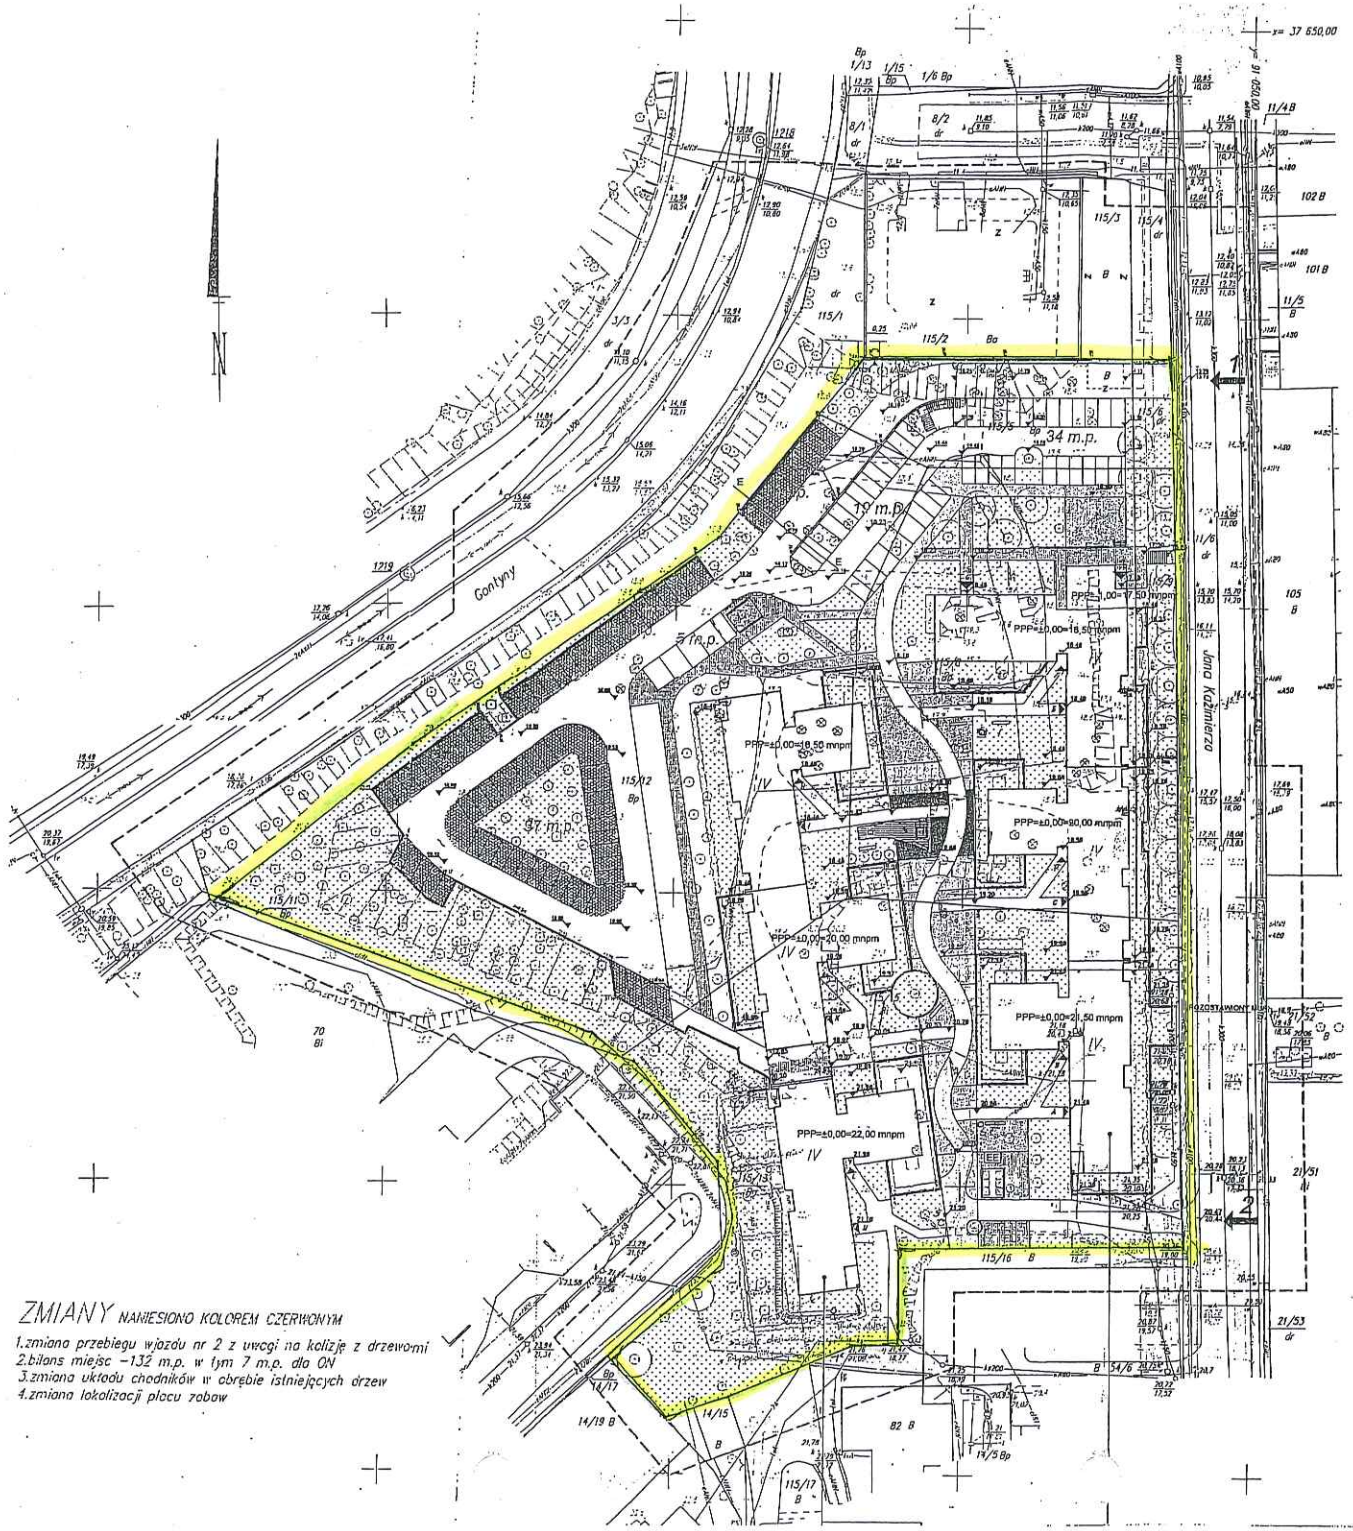

LEGENDA:

- PROJ. BUDYNEK WIELORODZINNY
- GRANICA DZIAŁKI BUDOWLANEJ
- PROJ. WEJŚCIA DO BUDYNKÓW
- PROJ. WJAZDY NA TEREN DZIAŁKI
- ISTNIEJĄCE OBIEKTY DO WYBURZENIA
- PROJ. OSŁONA ŚMIETNIKOWA
- OGRODZONY TEREN REKREACYJNY Z PLACEM ZABAW DLA DZIECI (ZAZNACZONY PRZERYWANĄ GRUBĄ LINIĄ)
- PROJ. PLACYK GOSPODARCZY Z TRZEPAKIEM I POJEMNIKAMI NA SUROWCE WTÓRNE
- PROJ. MURKI OPOROWE
- PROJ. DOJAZDY I MIEJSCA POST. Z KOSTKI BETONOWEJ POLBRUK
- PROJ. MIEJSCA POSTOJOWE Z AŻUROWEJ PŁYTY BETONOWEJ
- PROJ. DOJŚCIA UTWARDZONE Z KOSTKI TYPU POLBRUK
- ZIELEŃ NISKA
- ZIELEŃ NISKA+GEOKRATA
- NAWIERZCHNIA GRUNTOWA ULEPSZONA
- ISTN. ZIELEŃ WYSOKA I ŚREDNIA
- PROJ. ZIELEŃ WYSOKA
- ISTN. ZIELEŃ WYSOKA I ŚREDNIA PRZEZNACZONA DO USUNIĘCIA
- PROJEKTOWANA ZIELEŃ ŚREDNIA (ŻYWOPŁOTY
- PROJ. PUNKTY OŚWIETLENIOWE
- PROJ. KOSZE NA ŚMIECI
- ŁAWKI I SIEDZISKA
- WYSOKOŚCI PROJEKTOWANEGO TERENU

DOKUMENTACJA POWYKONAWCZA

KIEROWNIK BUDOWY
Rafał Bryj
upr. nr ZAP/0081/OWOW/04

ARCHITEKT
mgr inż. Piotr Czulkowski
uprawnienia budowlane do projektowania w specjalności architektonicznej (w Gorzowie) nr 49/52/2000

portal | pracownia projektowa

PROJEKT ZABUDOWY MIESZKALNEJ PRZY UL. JANA KAZIMIERZA/GONTYNY W SZCZECINIE

ZAGOSP. TERENU PLANSZA PODSTAWOWA
aneks do pozwolenia na budowę

architektura | 1:500 | Z2

UWAGA:

ZMIANY NANIESIONO KOLOREM CZERWONYM

1. zmiana przebiegu wjazdu nr 2 z uwagi na kolizję z drzewami
2. bilans miejsc –132 m.p. w tym 7 m.p. dla ON
3. zmiana układu chodników w obrębie istniejących drzew
4. zmiana lokalizacji placu zabaw